Раздел СС. Проектирование

- План цокольного этажа. Схема расположения кабельных трасс ОПС.
- План 1-ого этажа. Схема расположения кабельных трасс ОПС.
- План 2-ого этажа. Схема расположения кабельных трасс ОПС.
- План цокольного этажа. Система усиления сотовой связи.
- План 1-ого этажа. Система усиления сотовой связи.
- План 2-ого этажа. Система усиления сотовой связи.
- План цокольного этажа. СКС.
- План 1-ого этажа. СКС.
- План 2-ого этажа. СКС.
- План цокольного этажа. Схема расположения кабельных трасс Мультирум.
- План 1-ого этажа. Схема расположения кабельных трасс Мультирум.
- План 2-ого этажа. Схема расположения кабельных трасс Мультрум.

Цоколь на отм. -4.100, Схема расположения кабельных трасс ОПС



Экспликация помещений цокольного этажа		
Номер помещ	Наименование	Площадь, м2
1	Холл	61,1
2	Лифтовой холл	19,7
3	Коридор	41,2
4	Кинозал	34,8
5	Винная комната	72,2
6	Коридор	14,2
7	Тренажерный зал	35,8
8	Водоподготовка	14,8
9	Мужская раздевалка	9,3
10	Санузел	2,1
11	Душевая	2,9
12	Женская раздевалка	12,0
13	Санузел	1,9
14	Душевая	3,2
15	Бассейн	221,1
16	Комната отдыха	32,8
17	Сауна	6,6
18	Хамам	9,8
19	Соленая комната	3,9
20	Душевая	3,1
21	Профессиональная кухня	56,3
22	Коридор	6,3
23	Вспомогательное помещение проф. кухни (стеллажи, морозильник)	8,9
24	Вспомогательное помещение проф. кухни (стеллажи, холодильник)	11,3
25	Встроенная морозильная камера	3,0
26	Вспомогательное помещение проф. кухни (раковины, шкафы хранения)	11,0
27	Комната отдыха горничной	17,9
28	Комната отдыха повара	14,0
29	Коридор	2,8
30	Кладовая	5,3
31	Санузел	6,2
32	Склад	6,4
33	Комната горничной	18,0
34	Санузел	6,6
35	Коридор	7,2
36	Чемоданная	4,1
37	Бельевая	6,2
38	Постирочная	18,6
39	Постирочная	4,0
40	Тамбур	1,8
41	Вент. камера	53,1
42	Вент. камера	21,5
43	ВРУ	4,0
44	Серверная	5,6
45	Вент. камера	7,8


-Установка датчиков вертикально друг над другом

-Извещатель дымовой установка на потолке в монтажный комплект МК-2

-Извещатель дымовой установка в запотолочном пространстве на перекрытие

| | | |

1 Этаж на отм. +0.000, Схема расположения кабельных трасс ОПС

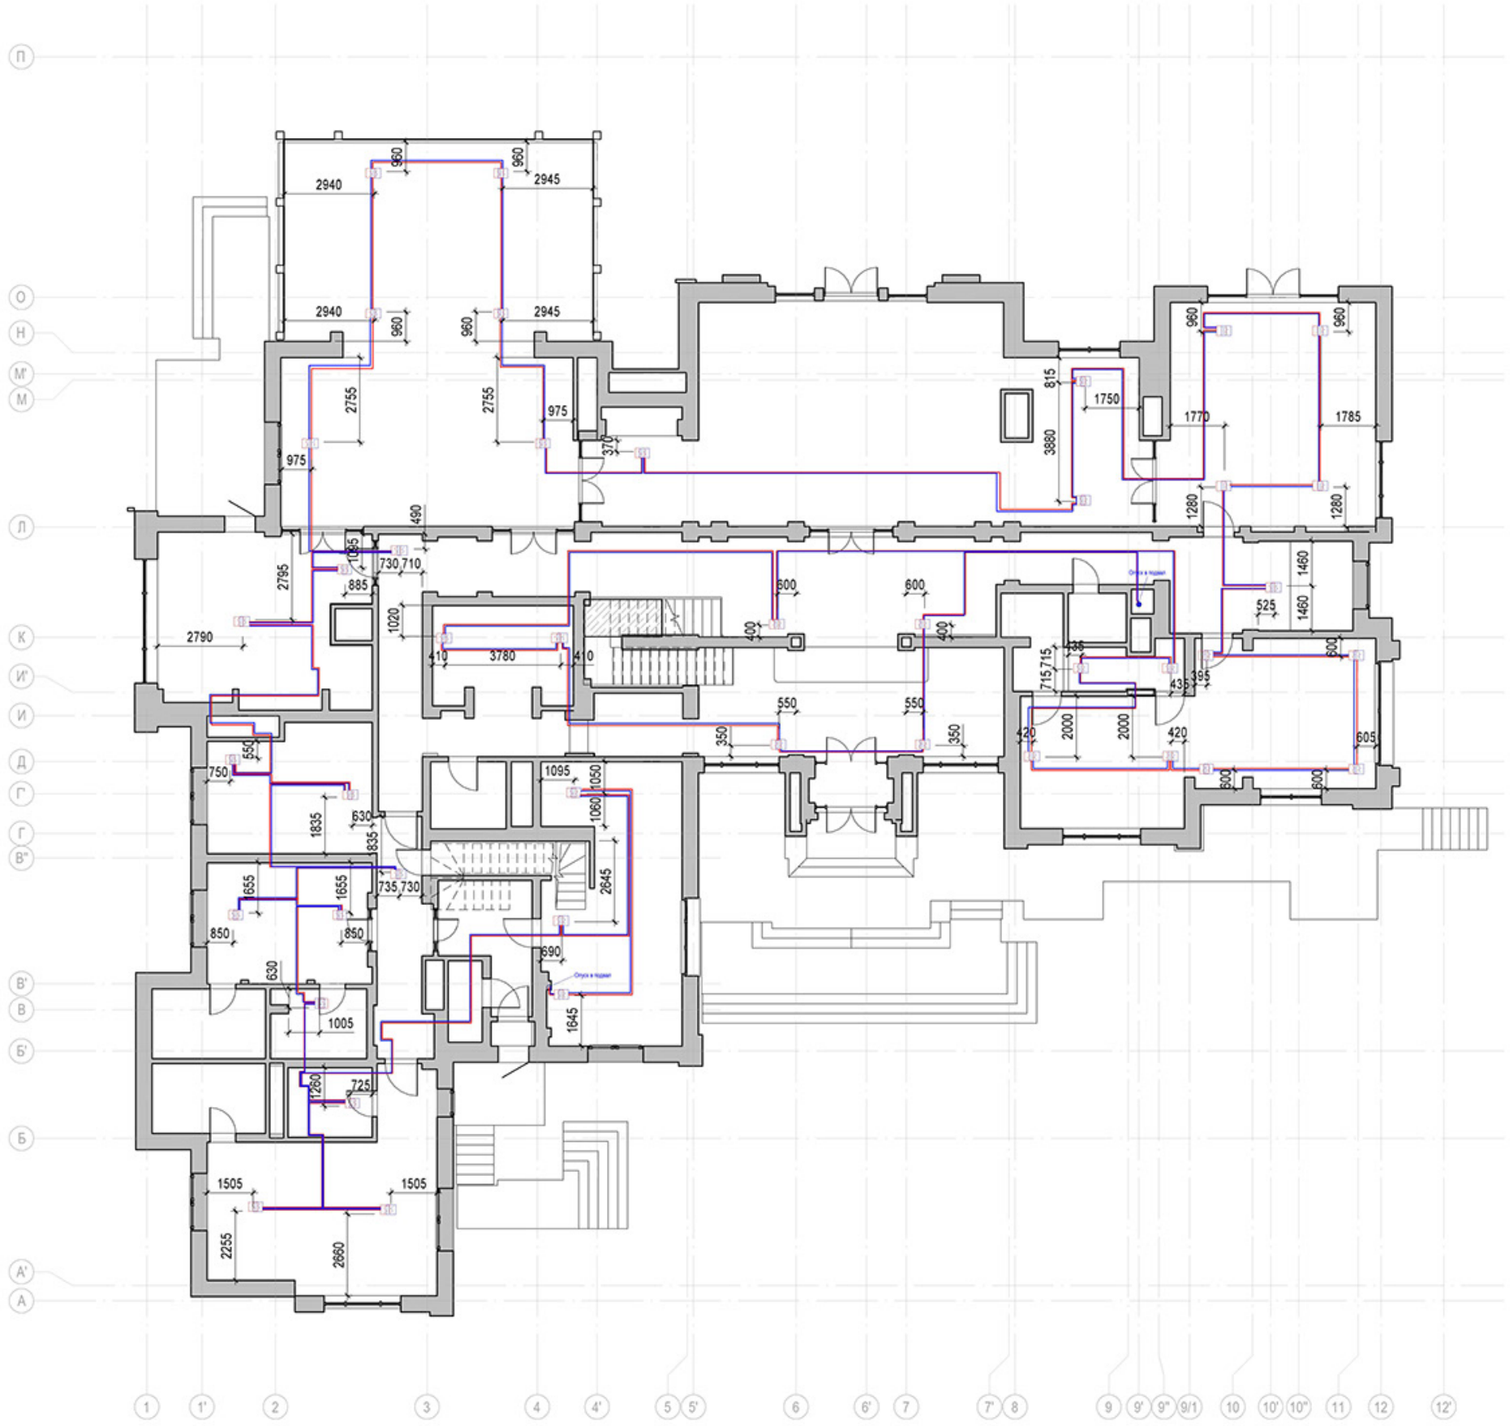

Экспликация помещений 1 этажа		
Номер помещ	Наименование	Площадь, м2
1	Тамбур	3,77
2	Холл	40,95
3	Коридор	84,18
4	Гардеробная	15,56
5	Санузел	5,40
6	Комната сына	45,08
7	Прихожая	10,25
8	Санузел	2,93
9	Тамбур	1,14
10	Коридор	13,08
11	Комната дочери	41,15
12	Санузел	8,46
13	Гардеробная	6,27
14	Санузел	8,44
15	Гардеробная	7,02
16	Гостевая спальня	21,01
17	Детская	21,66
18	Кухня	37,64
19	Столовая	53,72
20	Зимний сад	69,73
21	Гостиная	108,49
22	Сигарная	52,64
23	Лифтовой холл	12,04
24	Кабинет	52,85
25	Сейфовая комната	5,47
26	Кладовая	3,06
27	Санузел	5,78

-Установка датчиков вертикально друг над другом

-Извещатель дымовой установка на потолке в монтажный комплект МК-2

-Извещатель дымовой установка в запотолочном пространстве на перекрытие

Согласовано

Взам. инв.


Подп. и дата

Инв №

Изм.	Кол.	Лист	№ док.	Подпись	Дата	3-23-78-СС -			
						Жилой дом, расположенный по адресу: МО, Одинцово, Майендорф, 78 уч.			
						Исполнительный план	Стадия	Лист	Листов
							П	5	12
						1 Этаж на отм. +0.000, Схема расположения кабельных трасс ОПС			

Формат А1

2 этаж на отм. +4.200, схема расположения кабельных трасс ОПС

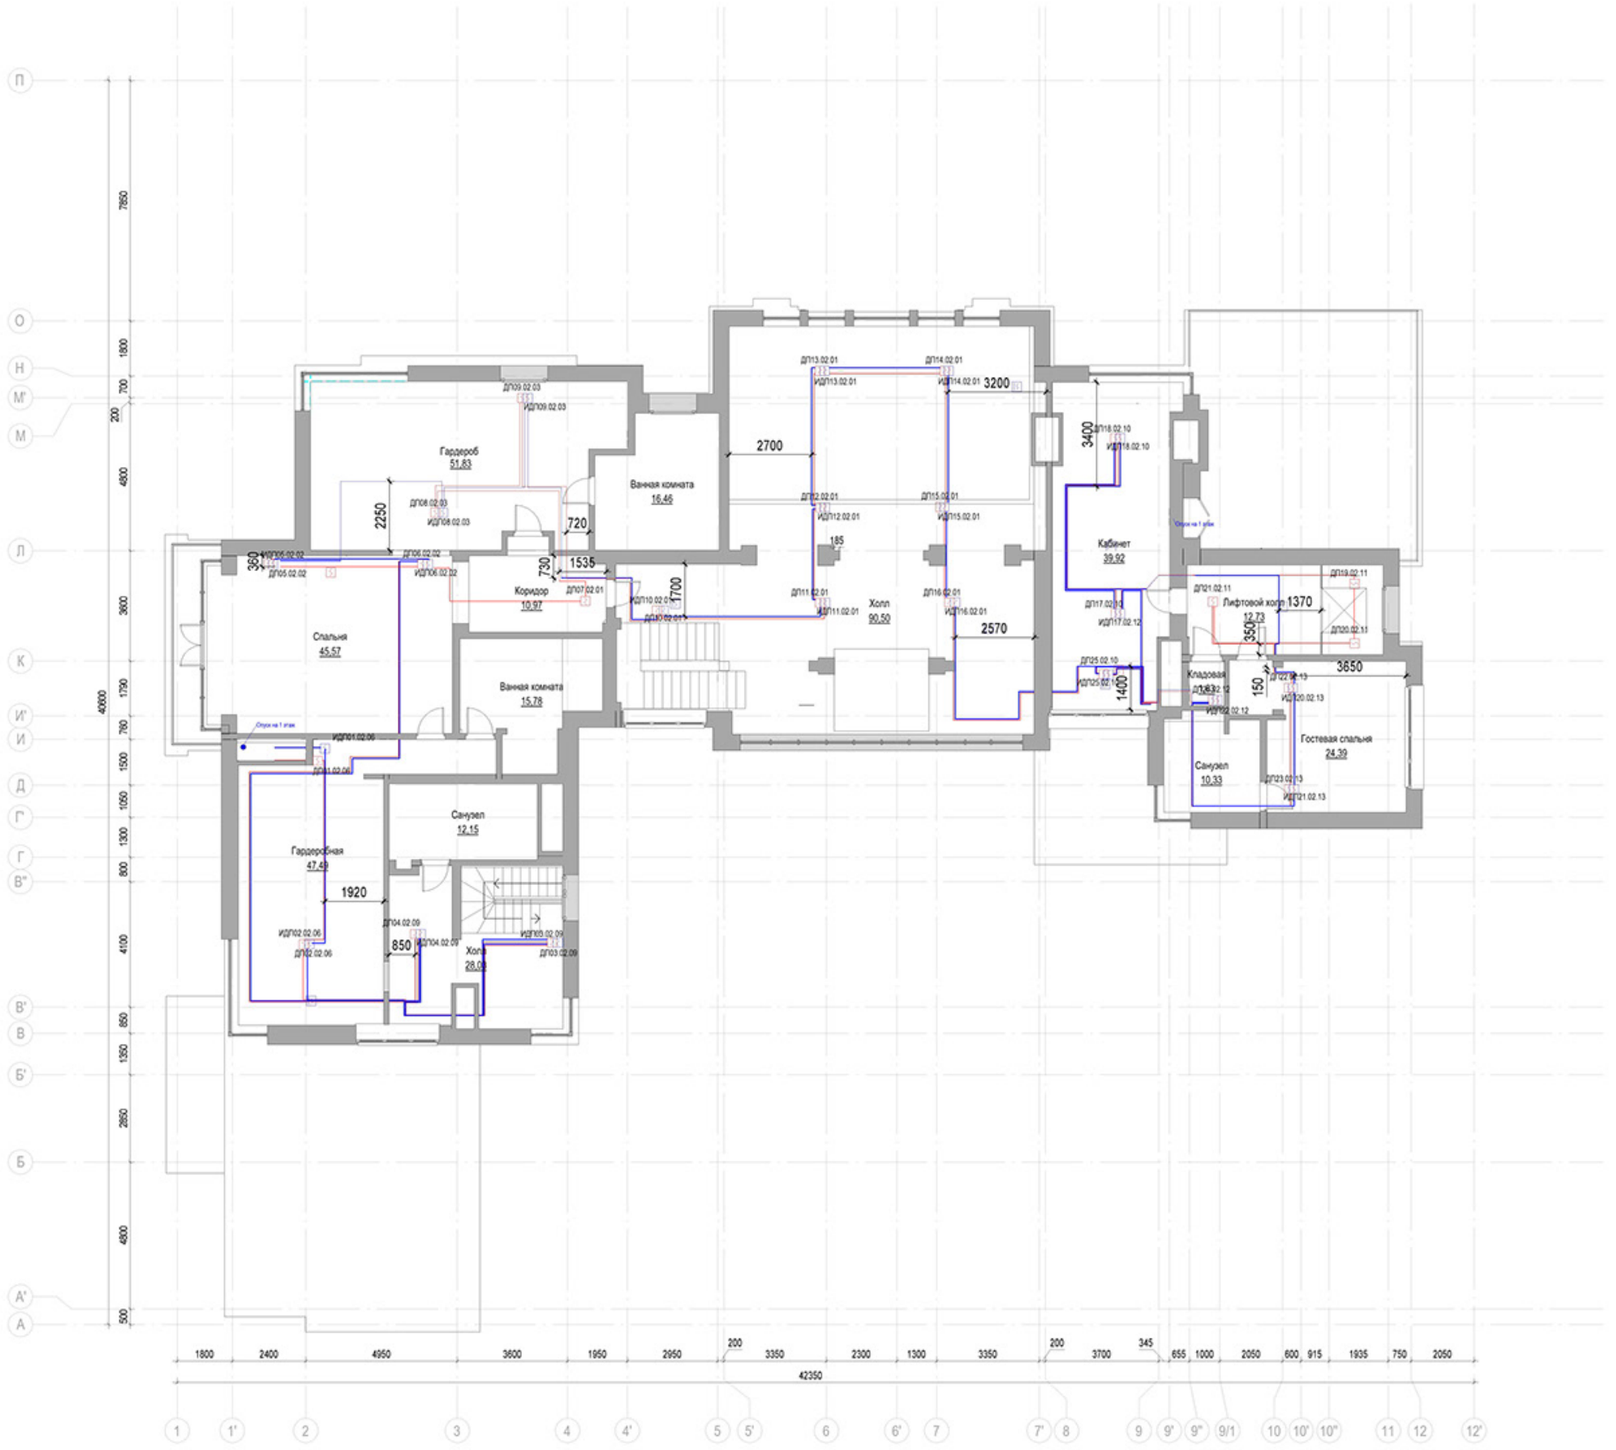

Экспликация помещений 2 этажа		
Номер помещ	Наименование	Площадь, м2
1	Холл	90,50
2	Спальня	45,57
3	Коридор	10,97
4	Гардеробная	51,83
5	Ванная комната	16,46
6	Гардеробная	47,49
7	Ванная комната	15,78
8	Санузел	12,15
9	Холл	28,03
10	Кабинет	39,92
11	Лифтовой холл	12,73
12	Кладовая	1,63
13	Гостевая спальня	24,39
14	Санузел	10,33

-Установка датчиков вертикально друг над другом

-Извещатель дымовой установка на потолке в монтажный комплект МК-2

-Извещатель дымовой установка в залотолочном пространстве на перекрытие

Согласовано

Взам. инв.

Подп. и дата

Инв №

Изм.	Кол.	Лист	№ док.	Подпись	Дата	3-23-78-СС -			
						Жилой дом, расположенный по адресу: МО, Одинцово, Майендорф, 78 уч			
						Исполнительный план	Стадия	Лист	Листов
							П	1	12
						2 этаж на отм. +4.200, схема расположения кабельных трасс ОПС			

Формат А1

Цоколь на отм. -4.100, система усиления сотовой связи



Экспликация помещений цокольного этажа		
Номер помещ	Наименование	Площадь, м2
1	Холл	61,1
2	Лифтовой холл	19,7
3	Коридор	41,2
4	Кинозал	34,8
5	Винная комната	72,2
6	Коридор	14,2
7	Тренажерный зал	35,8
8	Водоподготовка	14,8
9	Мужская раздевалка	9,3
10	Санузел	2,1
11	Душевая	2,9
12	Женская раздевалка	12,0
13	Санузел	1,9
14	Душевая	3,2
15	Бассейн	221,1
16	Комната отдыха	32,8
17	Сауна	6,6
18	Хамам	9,8
19	Соленая комната	3,9
20	Душевая	3,1
21	Профессиональная кухня	56,3
22	Коридор	6,3
23	Вспомогательное помещение проф. кухни (стеллажи, морозильник)	8,9
24	Вспомогательное помещение проф. кухни (стеллажи, холодильник)	11,3
25	Встроенная морозильная камера	3,0
26	Вспомогательное помещение проф. кухни (раковины, шкафы хранения)	11,0
27	Комната отдыха горничной	17,9
28	Комната отдыха повара	14,0
29	Коридор	2,8
30	Кладовая	5,3
31	Санузел	6,2
32	Склад	6,4
33	Комната горничной	18,0
34	Санузел	6,6
35	Коридор	7,2
36	Чемоданная	4,1
37	Бельевая	6,2
38	Постирочная	18,6
39	Постирочная	4,0
40	Тамбур	1,8
41	Вент. камера	53,1
42	Вент. камера	21,5
43	ВРУ	4,0
44	Серверная	5,6
45	Вент. камера	7,8

- Антенна внутренняя
- Ответвитель сигнала на 1 направление
- Коаксиальный кабель 1/2"

Согласовано

Взам. инв.


Подп. и дата

Инв №

Изм.	Кол.	Лист	№ док.	Подпись	Дата	3-23-78-СС -			
						Жилой дом, расположенный по адресу: МО, Одинцово, Майендорф, 7б уч			
						Исполнительный план	Стадия	Лист	Листов
							П	15	5
						Цоколь на отм. -4.100, система усиления сотовой связи			

Формат А1

План 1 этажа на отм. 0.000 система усиления сотовой связи

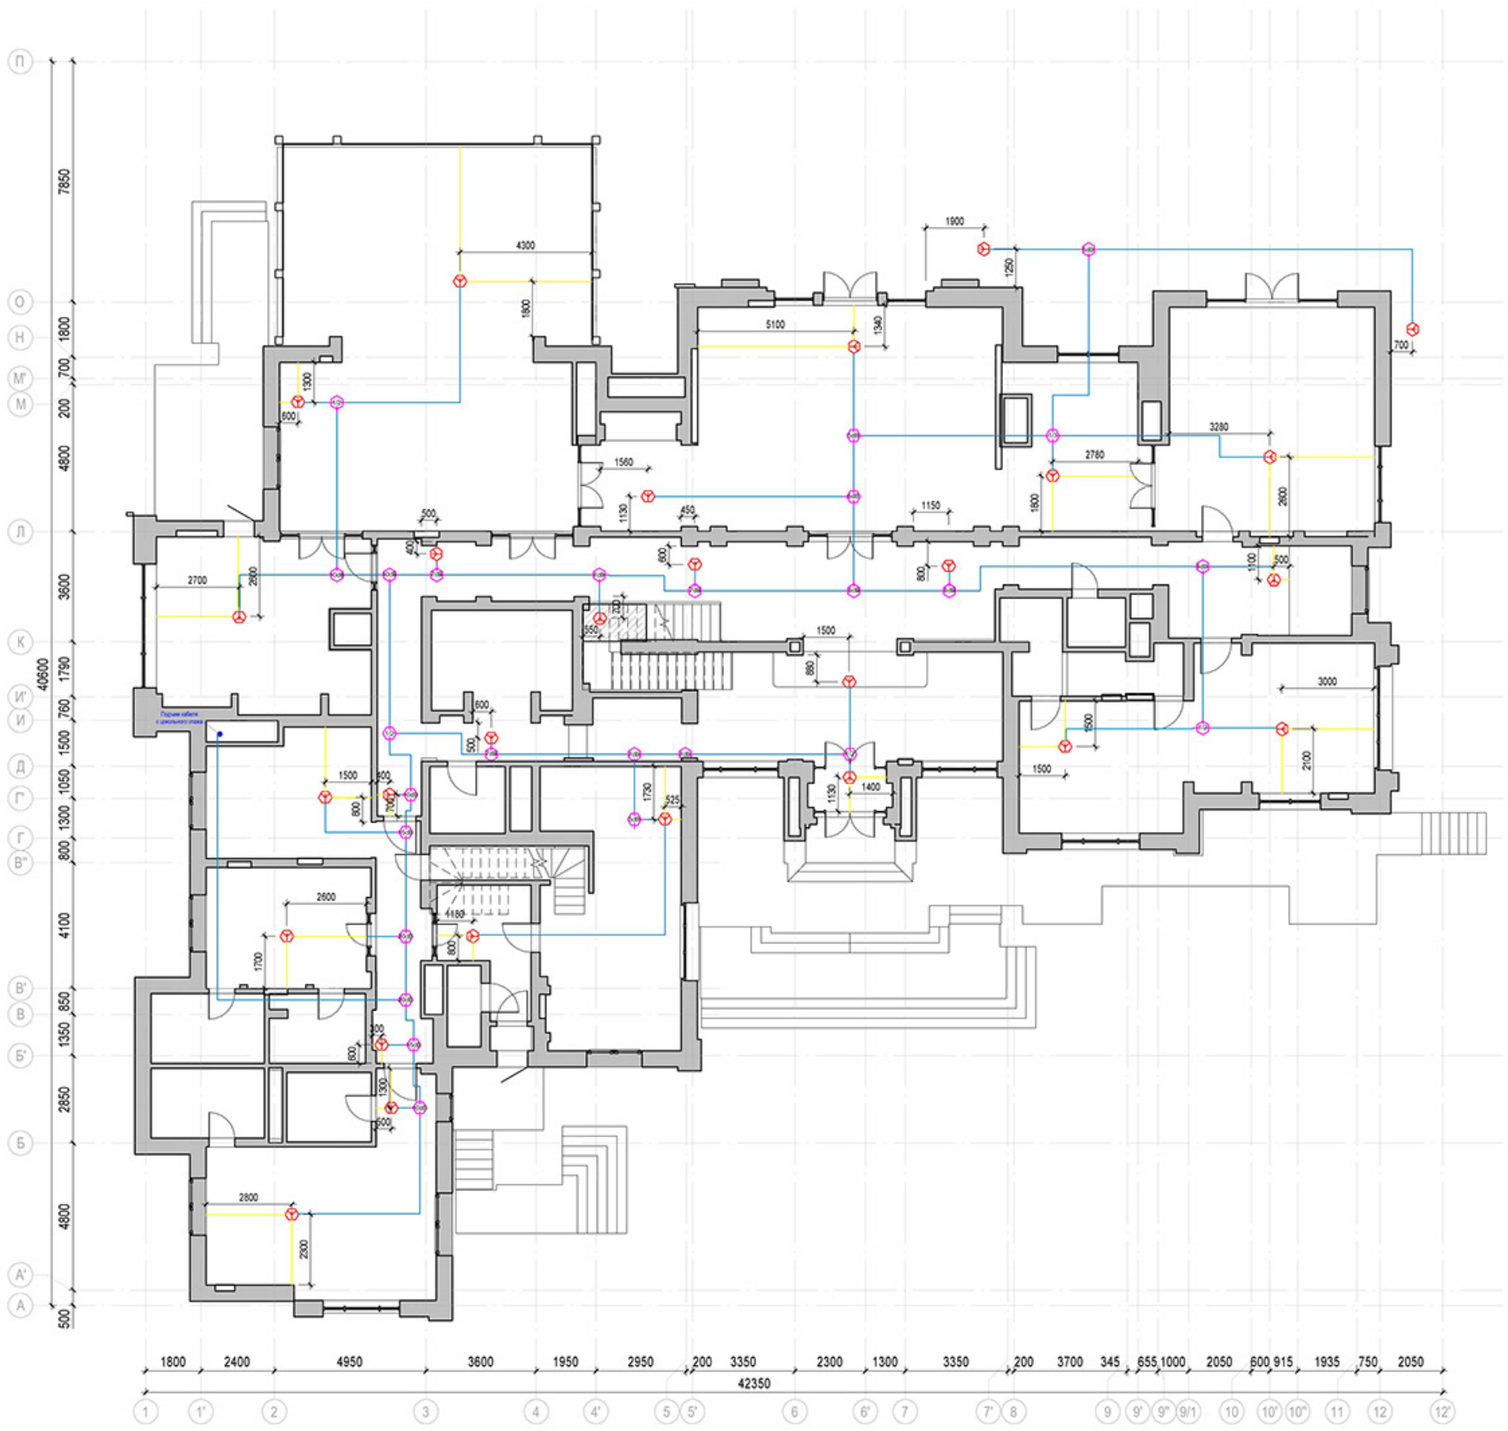

Экспликация помещений 1 этажа		
Номер помещ	Наименование	Площадь, м2
1	Тамбур	3,77
2	Холл	40,95
3	Коридор	84,18
4	Гардеробная	15,56
5	Санузел	5,40
6	Комната сына	45,08
7	Прихожая	10,25
8	Санузел	2,93
9	Тамбур	1,14
10	Коридор	13,08
11	Комната дочери	41,15
12	Санузел	8,46
13	Гардеробная	6,27
14	Санузел	8,44
15	Гардеробная	7,02
16	Гостевая спальня	21,01
17	Детская	21,66
18	Кухня	37,64
19	Столовая	53,72
20	Зимний сад	69,73
21	Гостиная	108,49
22	Сигарная	52,64
23	Лифтовой холл	12,04
24	Кабинет	52,85
25	Сейфовая комната	5,47
26	Кладовая	3,06
27	Санузел	5,78

- Антенна внутренняя
- Ответвитель сигнала на 1 направление
- Коаксиальный кабель 1/2"

Согласовано

Взам. инв.

Подп. и дата

Инв №

Изм.	Кол.	Лист	№ док.	Подпись	Дата	3-23-78-СС -			
						Жилой дом, расположенный по адресу: МО, Одинцово, Майендорф, 7б уч.			
						Исполнительный план	Стадия	Лист	Листов
							П	14	5
						План 1 этажа на отм. 0.000 система усиления сотовой связи			

Формат А1

2 этаж на отм. +4.200, система усиления сотовой связи



Экспликация помещений 2 этажа		
Номер помещ	Наименование	Площадь, м2
1	Холл	90,50
2	Спальня	45,57
3	Коридор	10,97
4	Гардеробная	51,83
5	Ванная комната	16,46
6	Гардеробная	47,49
7	Ванная комната	15,78
8	Санузел	12,15
9	Холл	28,03
10	Кабинет	39,92
11	Лифтовой холл	12,73
12	Кладовая	1,63
13	Гостевая спальня	24,39
14	Санузел	10,33

- Антенна внутренняя
- Ответвитель сигнала на 1 направление
- Коаксиальный кабель 1/2"

Согласовано

Взам. инв.

Подп. и дата

Инв №

Изм.	Кол.	Лист	№ док.	Подпись	Дата	3-23-78-СС -			
						Жилой дом, расположенный по адресу: МО, Одинцово, Майендорф, 78 уч.			
						Исполнительный план	Стадия	Лист	Листов
							П	13	5
						2 этаж на отм. +4.200, система усиления сотовой связи			

Формат А1

Цоколь на отм. -4.100, СКС



Экспликация помещений цокольного этажа		
Номер помещ	Наименование	Площадь, м2
1	Холл	61,1
2	Лифтовой холл	19,7
3	Коридор	41,2
4	Кинозал	34,8
5	Винная комната	72,2
6	Коридор	14,2
7	Тренажерный зал	35,8
8	Водоподготовка	14,8
9	Мужская раздевалка	9,3
10	Санузел	2,1
11	Душевая	2,9
12	Женская раздевалка	12,0
13	Санузел	1,9
14	Душевая	3,2
15	Бассейн	221,1
16	Комната отдыха	32,8
17	Сауна	6,6
18	Хамам	9,8
19	Соленая комната	3,9
20	Душевая	3,1
21	Профессиональная кухня	56,3
22	Коридор	6,3
23	Вспомогательное помещение проф. кухни (стеллажи, морозильник)	8,9
24	Вспомогательное помещение проф. кухни (стеллажи, холодильник)	11,3
25	Встроенная морозильная камера	3,0
26	Вспомогательное помещение проф. кухни (раковины, шкафы хранения)	11,0
27	Комната отдыха горничной	17,9
28	Комната отдыха повара	14,0
29	Коридор	2,8
30	Кладовая	5,3
31	Санузел	6,2
32	Склад	6,4
33	Комната горничной	18,0
34	Санузел	6,6
35	Коридор	7,2
36	Чемоданная	4,1
37	Бельевая	6,2
38	Постирочная	18,6
39	Постирочная	4,0
40	Тамбур	1,8
41	Вент. камера	53,1
42	Вент. камера	21,5
43	ВРУ	4,0
44	Серверная	5,6
45	Вент. камера	7,8

-Точка доступа

-Розетка UTP RJ45

-Кабель Haperline UUTP4-C6-S23-IN-LSZH-OR-305

Согласовано

Взам. инв.

Подп. и дата

Инв №

							3-23-78-СС -	
							Жилой дом, расположенный по адресу: МО, Одинцово, Майендорф, 78 уч	
Изм.	Кол.	Лист	№ док.	Подпись	Дата		Исполнительный план	Стадия: П; Лист: 11; Листов: 5
							Цоколь на отм. -4.100, СКС	

Формат А1

1 Этаж на отм. +0.000, СКС



Экспликация помещений 1 этажа		
Номер помещ	Наименование	Площадь, м2
1	Тамбур	3,77
2	Холл	40,95
3	Коридор	84,18
4	Гардеробная	15,56
5	Санузел	5,40
6	Комната сына	45,08
7	Прихожая	10,25
8	Санузел	2,93
9	Тамбур	1,14
10	Коридор	13,08
11	Комната дочери	41,15
12	Санузел	8,46
13	Гардеробная	6,27
14	Санузел	8,44
15	Гардеробная	7,02
16	Гостевая спальня	21,01
17	Детская	21,66
18	Кухня	37,64
19	Столовая	53,72
20	Зимний сад	69,73
21	Гостиная	108,49
22	Сигарная	52,64
23	Лифтовой холл	12,04
24	Кабинет	52,85
25	Сейфовая комната	5,47
26	Кладовая	3,06
27	Санузел	5,78

-Точка доступа

-Розетка UTP RJ45

-Кабель Haperline UUTP4-C6-S23-IN-LSZH-OR-305

Согласовано

Взам. инв.

Подп. и дата

Инв.№

							3-23-78-СС -
							Жилой дом, расположенный по адресу: МО, Одинцово, Майендорф, 7б уч.
Изм.	Кол.	Лист	№ док.	Подпись	Дата		
						Стадия	Лист	Листов
						П	7	13
						1 Этаж на отм. +0.000, СКС		

Формат А1

2 этаж на отм. +4.200 СКС



Экспликация помещений 2 этажа		
Номер помещ	Наименование	Площадь, м2
1	Холл	90,50
2	Спальня	45,57
3	Коридор	10,97
4	Гардеробная	51,83
5	Ванная комната	16,46
6	Гардеробная	47,49
7	Ванная комната	15,78
8	Санузел	12,15
9	Холл	28,03
10	Кабинет	39,92
11	Лифтовой холл	12,73
12	Кладовая	1,63
13	Гостевая спальня	24,39
14	Санузел	10,33

-Точка доступа

-Розетка UTP RJ45

-Кабель Haperline UUTP4-C6-S23-IN-LSZH-OR-305

Согласовано

Взам. инв.


Подп. и дата

Инв №

Изм.	Кол.	Лист	№ док.	Подпись	Дата	3-23-78-СС -			
						Жилой дом, расположенный по адресу: МО, Одинцово, Майендорф, 7Б уч.			
						Исполнительный план	Стадия	Лист	Листов
							П	3	12
						2 этаж на отм. +4.200 СКС			

Формат А1

Цоколь на отм. -4.100, Схема расположения кабельных трасс Мультирум

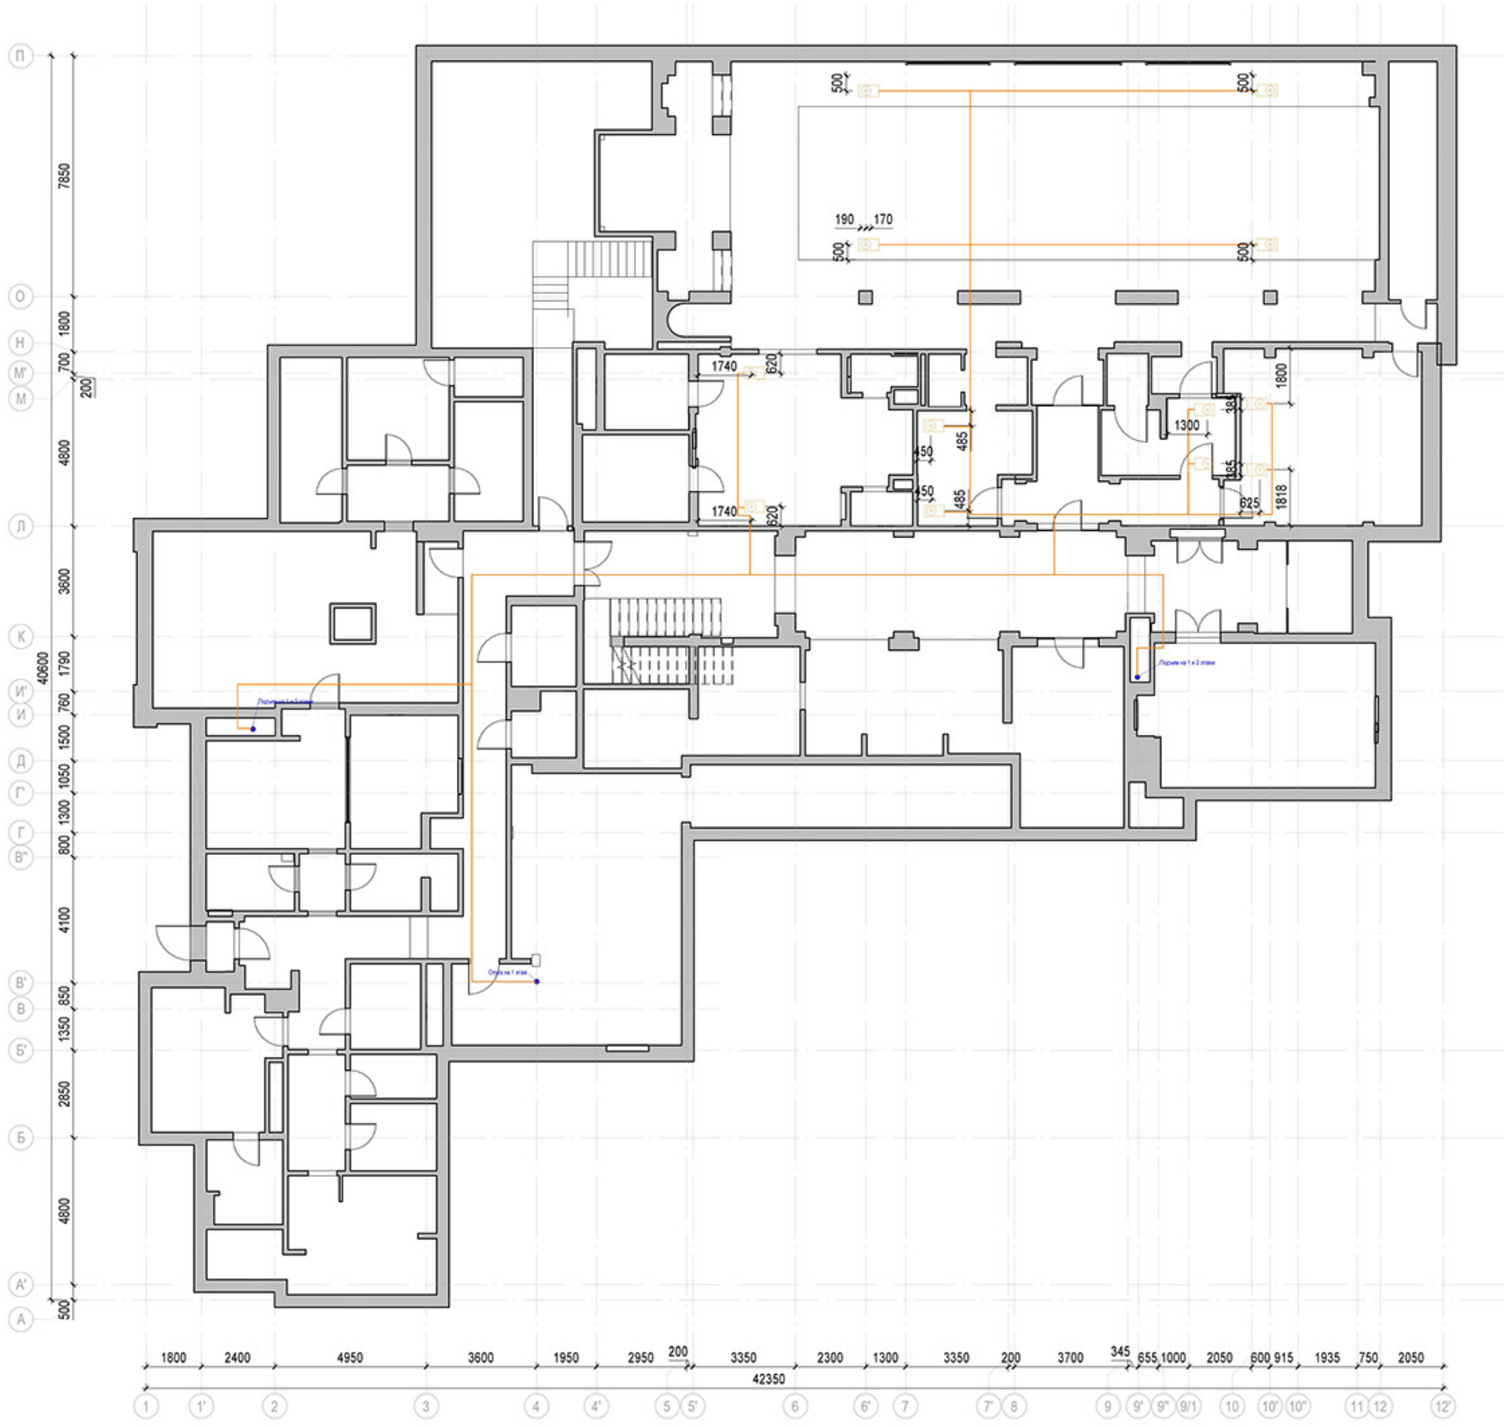

Экспликация помещений цокольного этажа		
Номер помещ	Наименование	Площадь, м2
1	Холл	61,1
2	Лифтовой холл	19,7
3	Коридор	41,2
4	Кинозал	34,8
5	Винная комната	72,2
6	Коридор	14,2
7	Тренажерный зал	35,8
8	Водоподготовка	14,8
9	Мужская раздевалка	9,3
10	Санузел	2,1
11	Душевая	2,9
12	Женская раздевалка	12,0
13	Санузел	1,9
14	Душевая	3,2
15	Бассейн	221,1
16	Комната отдыха	32,8
17	Сауна	6,6
18	Хамам	9,8
19	Соленая комната	3,9
20	Душевая	3,1
21	Профессиональная кухня	56,3
22	Коридор	6,3
23	Вспомогательное помещение проф. кухни (стеллажи, морозильник)	8,9
24	Вспомогательное помещение проф. кухни (стеллажи, холодильник)	11,3
25	Встроенная морозильная камера	3,0
26	Вспомогательное помещение проф. кухни (раковины, шкафы хранения)	11,0
27	Комната отдыха горничной	17,9
28	Комната отдыха повара	14,0
29	Коридор	2,8
30	Кладовая	5,3
31	Санузел	6,2
32	Склад	6,4
33	Комната горничной	18,0
34	Санузел	6,6
35	Коридор	7,2
36	Чемоданная	4,1
37	Бельевая	6,2
38	Постирочная	18,6
39	Постирочная	4,0
40	Тамбур	1,8
41	Вент. камера	53,1
42	Вент. камера	21,5
43	ВРУ	4,0
44	Серверная	5,6
45	Вент. камера	7,8

A08.02.st - Короб акустический

- Кабель акустический GABRIEL GAT 240 PRoFLEX TWINAX 2x4,0 PVC

Согласовано

Взам. инв.

Подп. и дата

Инв №

Изм.	Кол.	Лист	№ док.	Подпись	Дата

3-23-78-СС -

Жилой дом, расположенный по адресу: МО, Одинцово, Майендорф, 78 уч.


Исполнительный план

Стадия	Лист	Листов
П	12	12

Цоколь на отм. -4.100, Схема расположения кабельных трасс Мультирум

Формат А1

1 этаж на отм. +0.000, Схема расположения кабельных трасс Мультирум

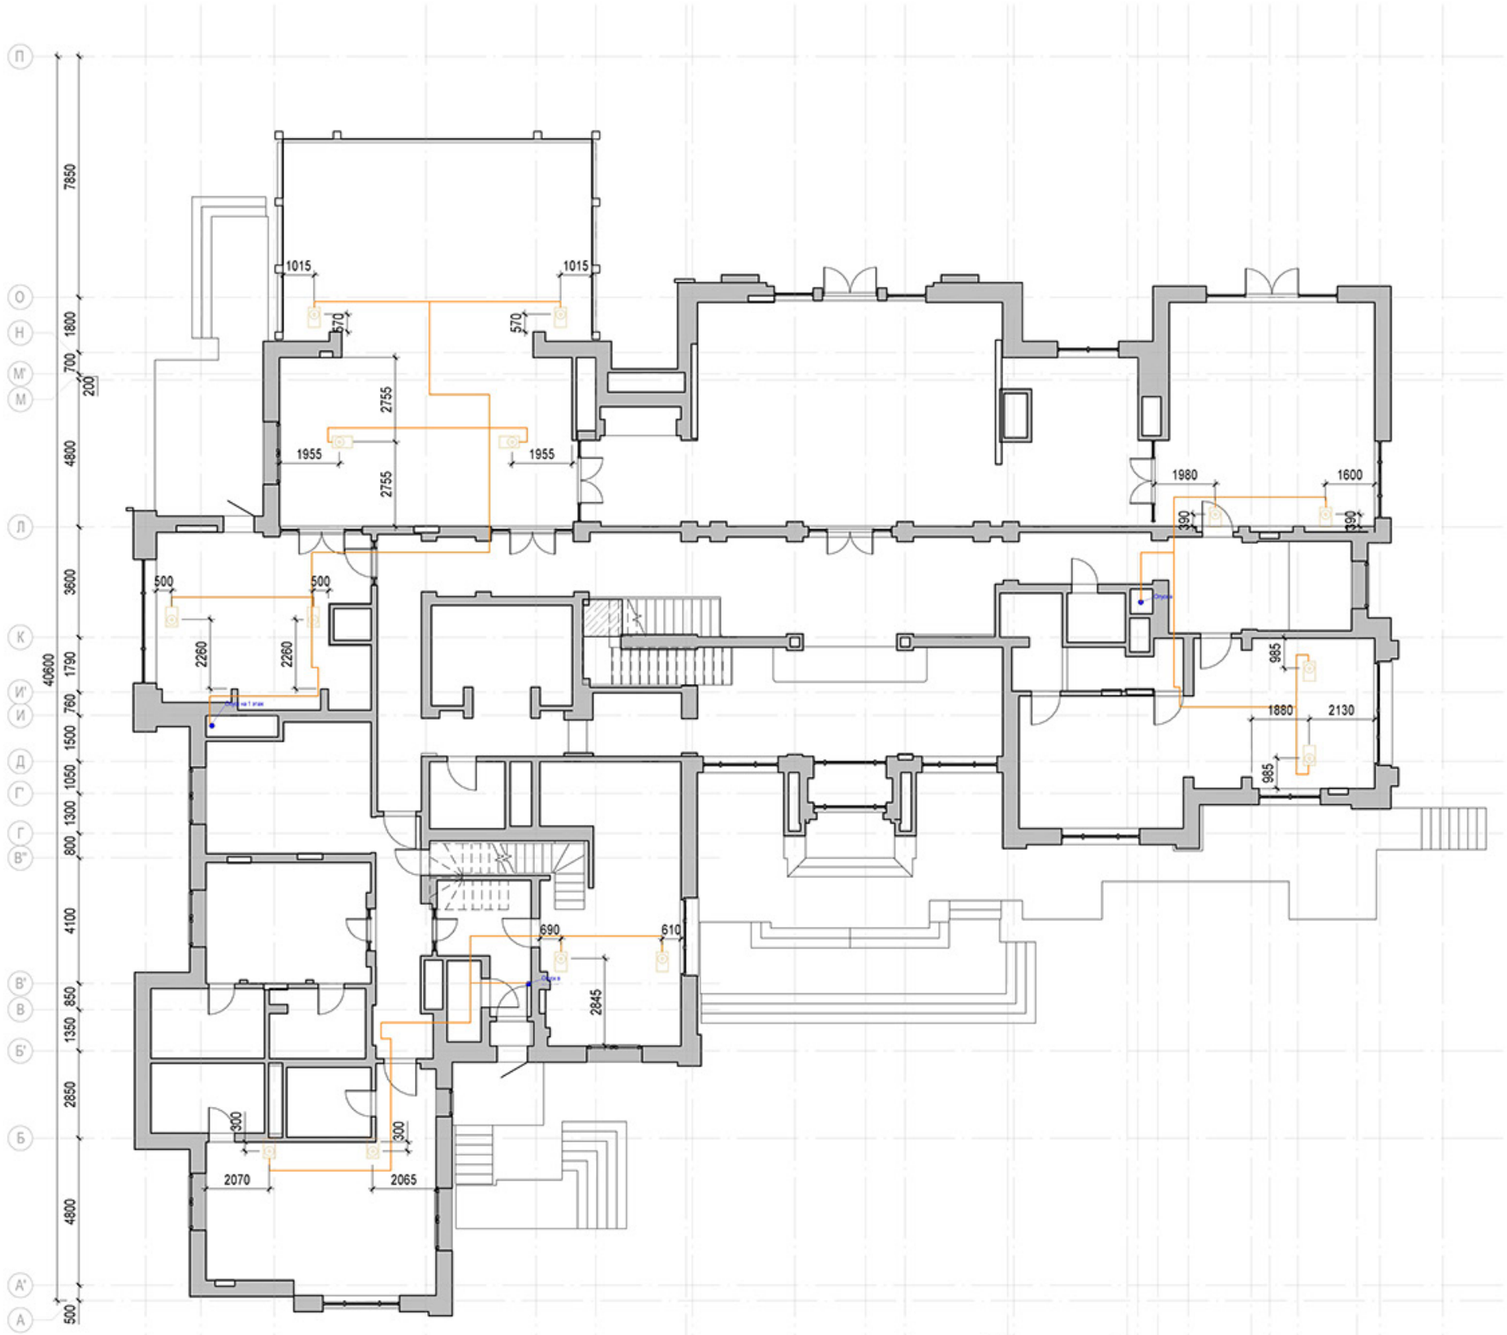

Экспликация помещений 1 этажа		
Номер помещ	Наименование	Площадь, м2
1	Тамбур	3,77
2	Холл	40,95
3	Коридор	84,18
4	Гардеробная	15,56
5	Санузел	5,40
6	Комната сына	45,08
7	Прихожая	10,25
8	Санузел	2,93
9	Тамбур	1,14
10	Коридор	13,08
11	Комната дочери	41,15
12	Санузел	8,46
13	Гардеробная	6,27
14	Санузел	8,44
15	Гардеробная	7,02
16	Гостевая спальня	21,01
17	Детская	21,66
18	Кухня	37,64
19	Столовая	53,72
20	Зимний сад	69,73
21	Гостиная	108,49
22	Сигарная	52,64
23	Лифтовой холл	12,04
24	Кабинет	52,85
25	Сейфовая комната	5,47
26	Кладовая	3,06
27	Санузел	5,78

A08.02.st -Короб акустический

-Кабель акустический GABRIEL GAT 240 PRoFLEX TWINAX 2x4,0 PVC

| | | |

2 этаж на отм. +4.200, Схема расположения кабельных трасс Мультирум



Экспликация помещений 2 этажа		
Номер помещ	Наименование	Площадь, м2
1	Холл	90,50
2	Спальня	45,57
3	Коридор	10,97
4	Гардеробная	51,83
5	Ванная комната	16,46
6	Гардеробная	47,49
7	Ванная комната	15,78
8	Санузел	12,15
9	Холл	28,03
10	Кабинет	39,92
11	Лифтовой холл	12,73
12	Кладовая	1,63
13	Гостевая спальня	24,39
14	Санузел	10,33

A08.02.st -Короб акустический

-Кабель акустический GABRIEL GAT 240 PROFLEX TWINAX 2x4,0 PVC

Согласовано

Взам. инв.

Подп. и дата

Инв.№

Изм.	Кол.	Лист	№ док.	Подпись	Дата	3-23-78-СС -			
						Жилой дом, расположенный по адресу: МО, Одинцово, Майендорф, 7б уч.			
						Исполнительный план	Стадия	Лист	Листов
							П	4	12
						2 этаж на отм. +4.200, Схема расположения кабельных трасс Мультирум			

Формат А1